


⑤ Nr. für die Bauabgeschlossenheit des Wohneigentum

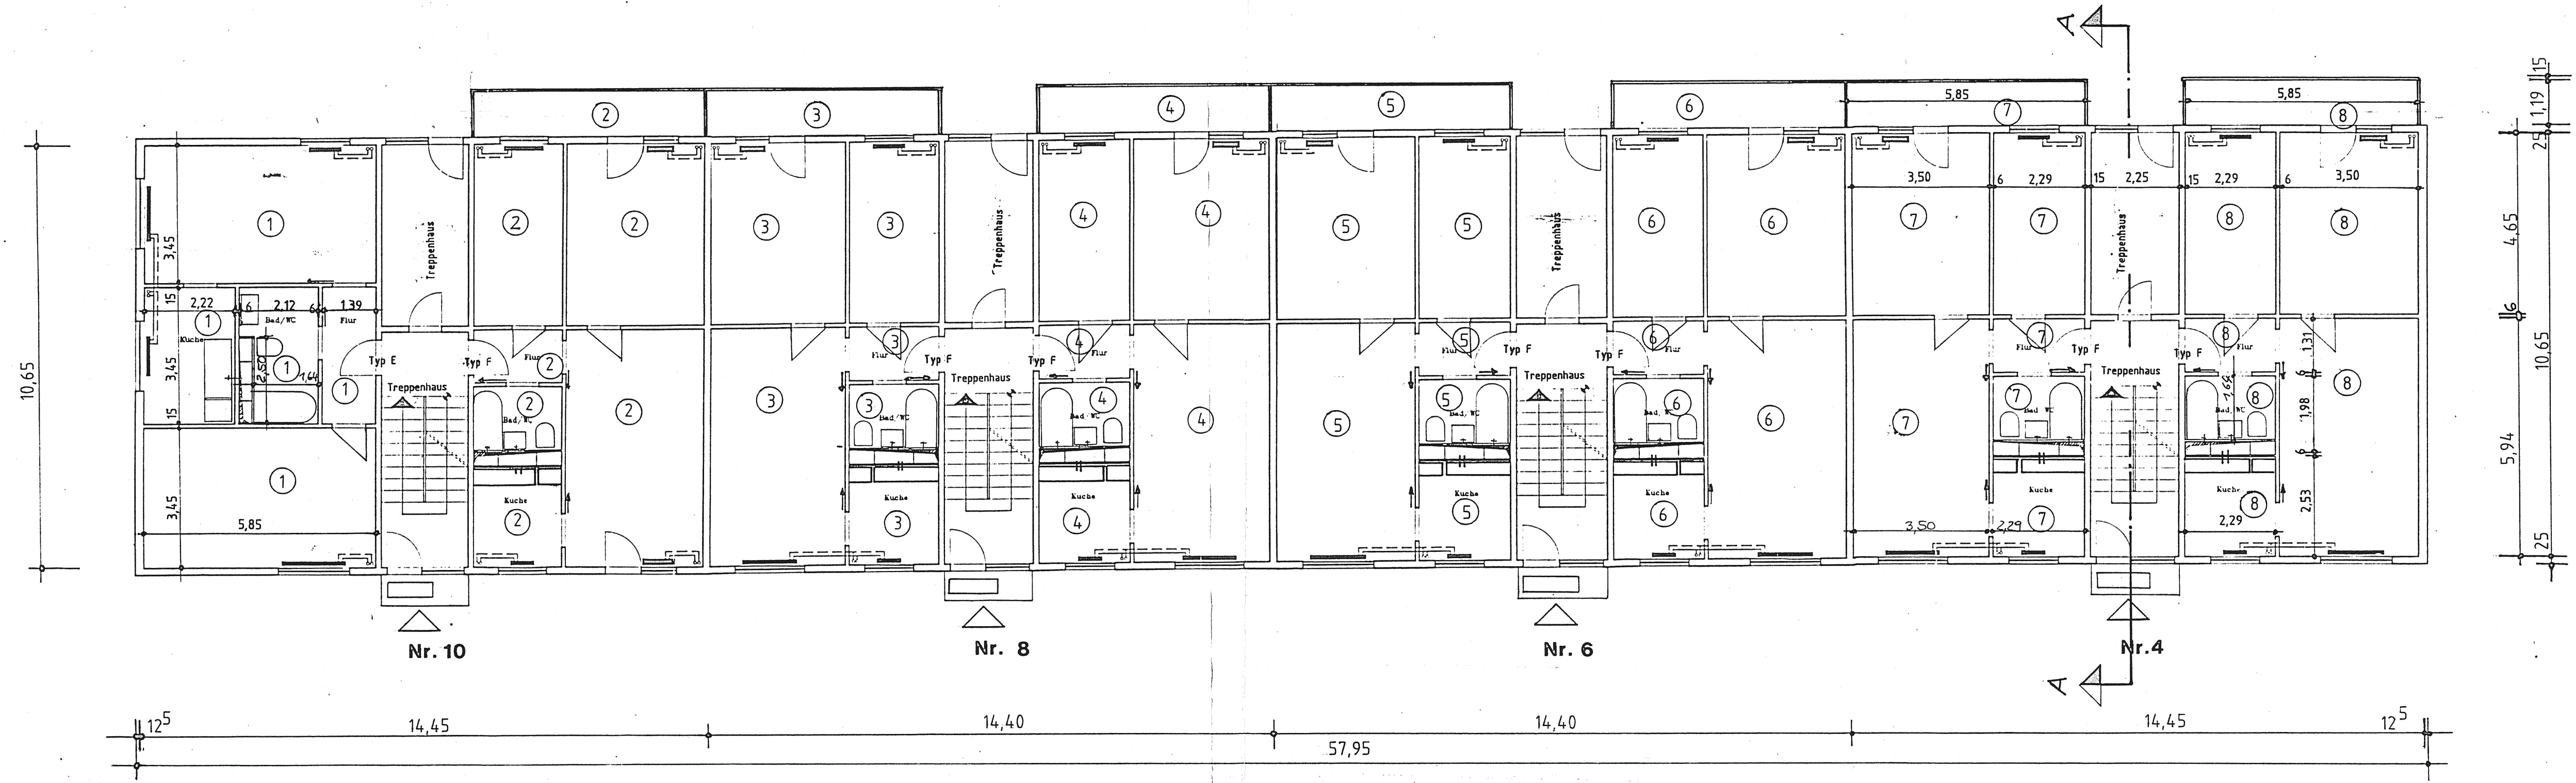

Aufteilungsplan für Wohneigentum

Erdgeschoss-Grundriss

Bauvorhaben : Wohnungsprivatisierung
 Objekt : 04209 Leipzig, Weissdornstr. 4-10
 Antragsteller : Wohnungsgenossenschaft UNITAS eG
 04277 Leipzig, Arno-Nitzsche-Str. 43-45

Abgeschlossenheitsbescheinigung
 Reg.-Nr.: 0023196
 Datum: 16.04.96
 Bauordnungsamt Abt.
 Unterschrift: *Dörls*
 Unterschrift: *West*



WG UNITAS		Maßstab 1:100	
		Wohnungsprivatisierung	
Bearb.	Datum	Name	Erdgeschoss-Grundriss Weissdornstr. 4-10
Gepr.	11.10.95	Friz	
Norm.		West	
Bestandszeichnungen			Blatt 2
Zust.	Änderung	Datum	Name